
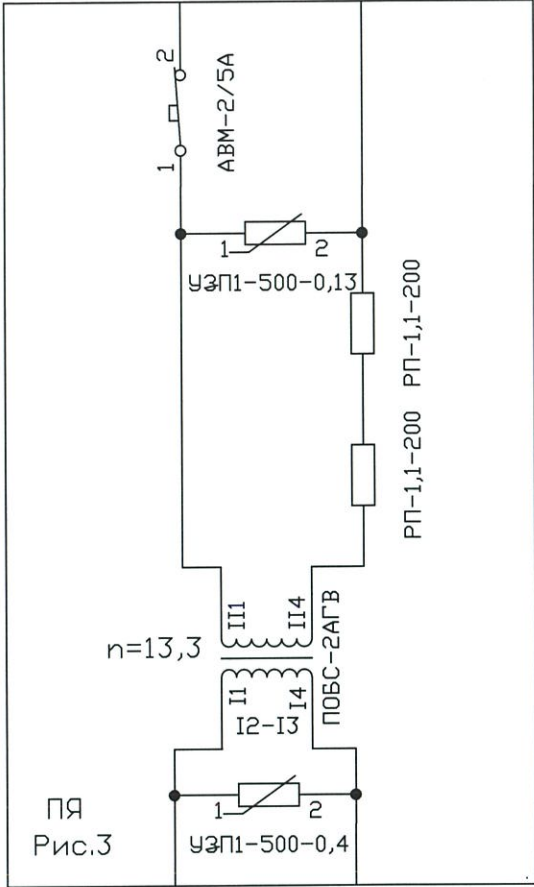
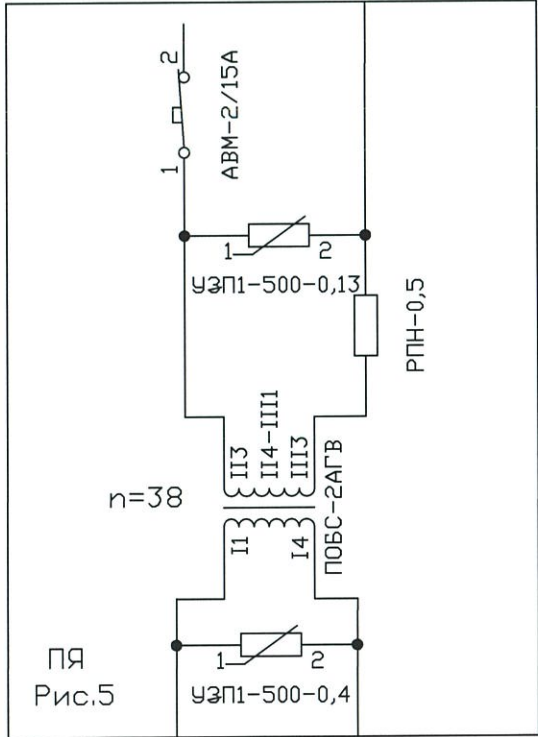
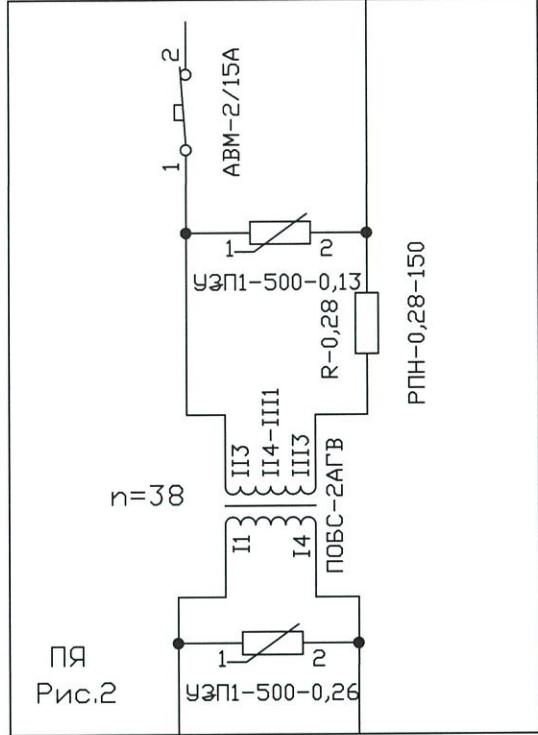
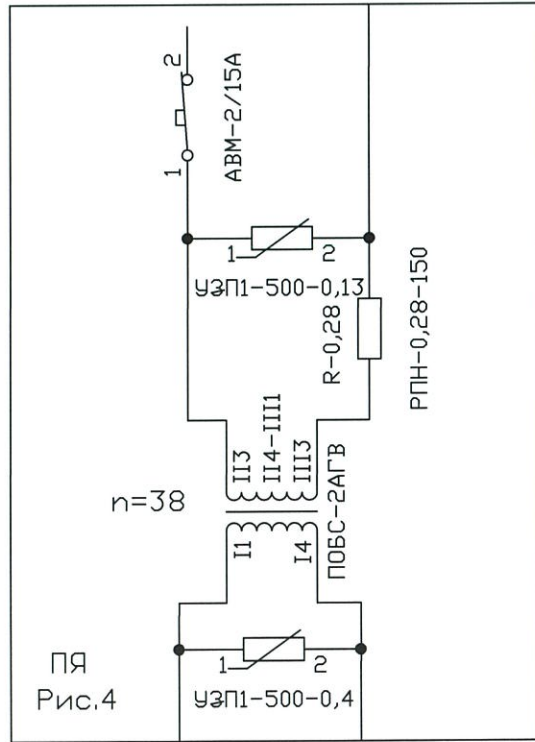


Взам инв №	
Подп. и дата	
Инв. № подл	

Наименование РЦ	Номер листа	Наименование РЦ	Номер листа
<del>1 члп</del> ЧМ1УАП	2	723-725СП	29
<del>2 члп</del> ЧМ2УАП	3	721СП	30
702-704СП	4	719-727СП	31
702/708П	5	715-717СП	32
706СП	6	711-713СП	33
708СП	7	709СП	34
710-724СП	8	707СП	35
712СП	9	705/729П	36
714-716СП	10	705СП	37
718СП	11	703/707П	38
720-722СП	12		
726СП	13		
728СП	14		
1П	15		
2П	16		
3П	17		
4П	18		
5П	19		
6П	20		
7П	21		
8П	22		
9П	23		
10П	24		
11П	25		
12П	26		
731СП	27		
729СП	28		

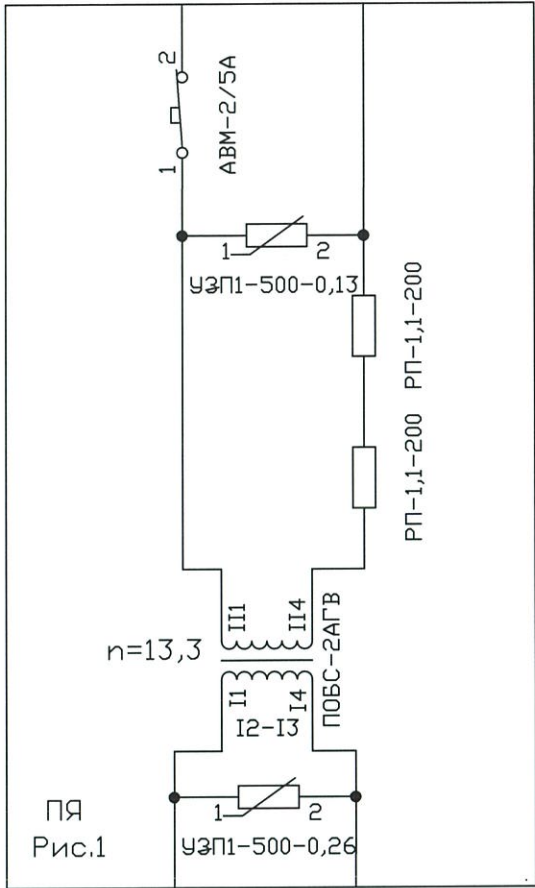


Условное обозначение  
— изменения по титулу "3-я очередь  
углепозгрузочного комплекса в порту Восточный.  
Железнодорожная инфраструктура для обеспечения  
эксплуатации внутриплощадочных железнодорожных путей"

- Примечания
- Листы 1-3 выдаются взамен листов 1-3 инв. № 25-06-6460-07-АТД3.
  - Остальные листы без изменений и в данном проекте не выдаются.

						21-06-0314-06-АТД2		
						3-я очередь углепозгрузочного комплекса в порту Восточный Железнодорожная инфраструктура для обеспечения эксплуатации внутриплощадочных железнодорожных путей		
Изм.	Кол.уч.	Лист	№ док.	Подп.	Дата	Устройства СЦБ Станция Находка-Восточная Парк приема "Новый"	Стадия	Лист
Разраб	Ищук				19.04.24		Р	1
Провер	Ялобенко				19.04.24			3
Авт.разд	Ялобенко				19.04.24			
Гл. спец	Терентьев АГ				19.04.24			
Н. контр	Фогт				19.04.24	Схемы тональных рельсовых цепей	АО "Дальзипротранс"	
Нач. отд	Прохоренко				19.04.24			

Взамен листа 1 инв. № 25-06-6460-07-АТД3

Взам инб №	
Подп. и дата	
Инб № подл.	

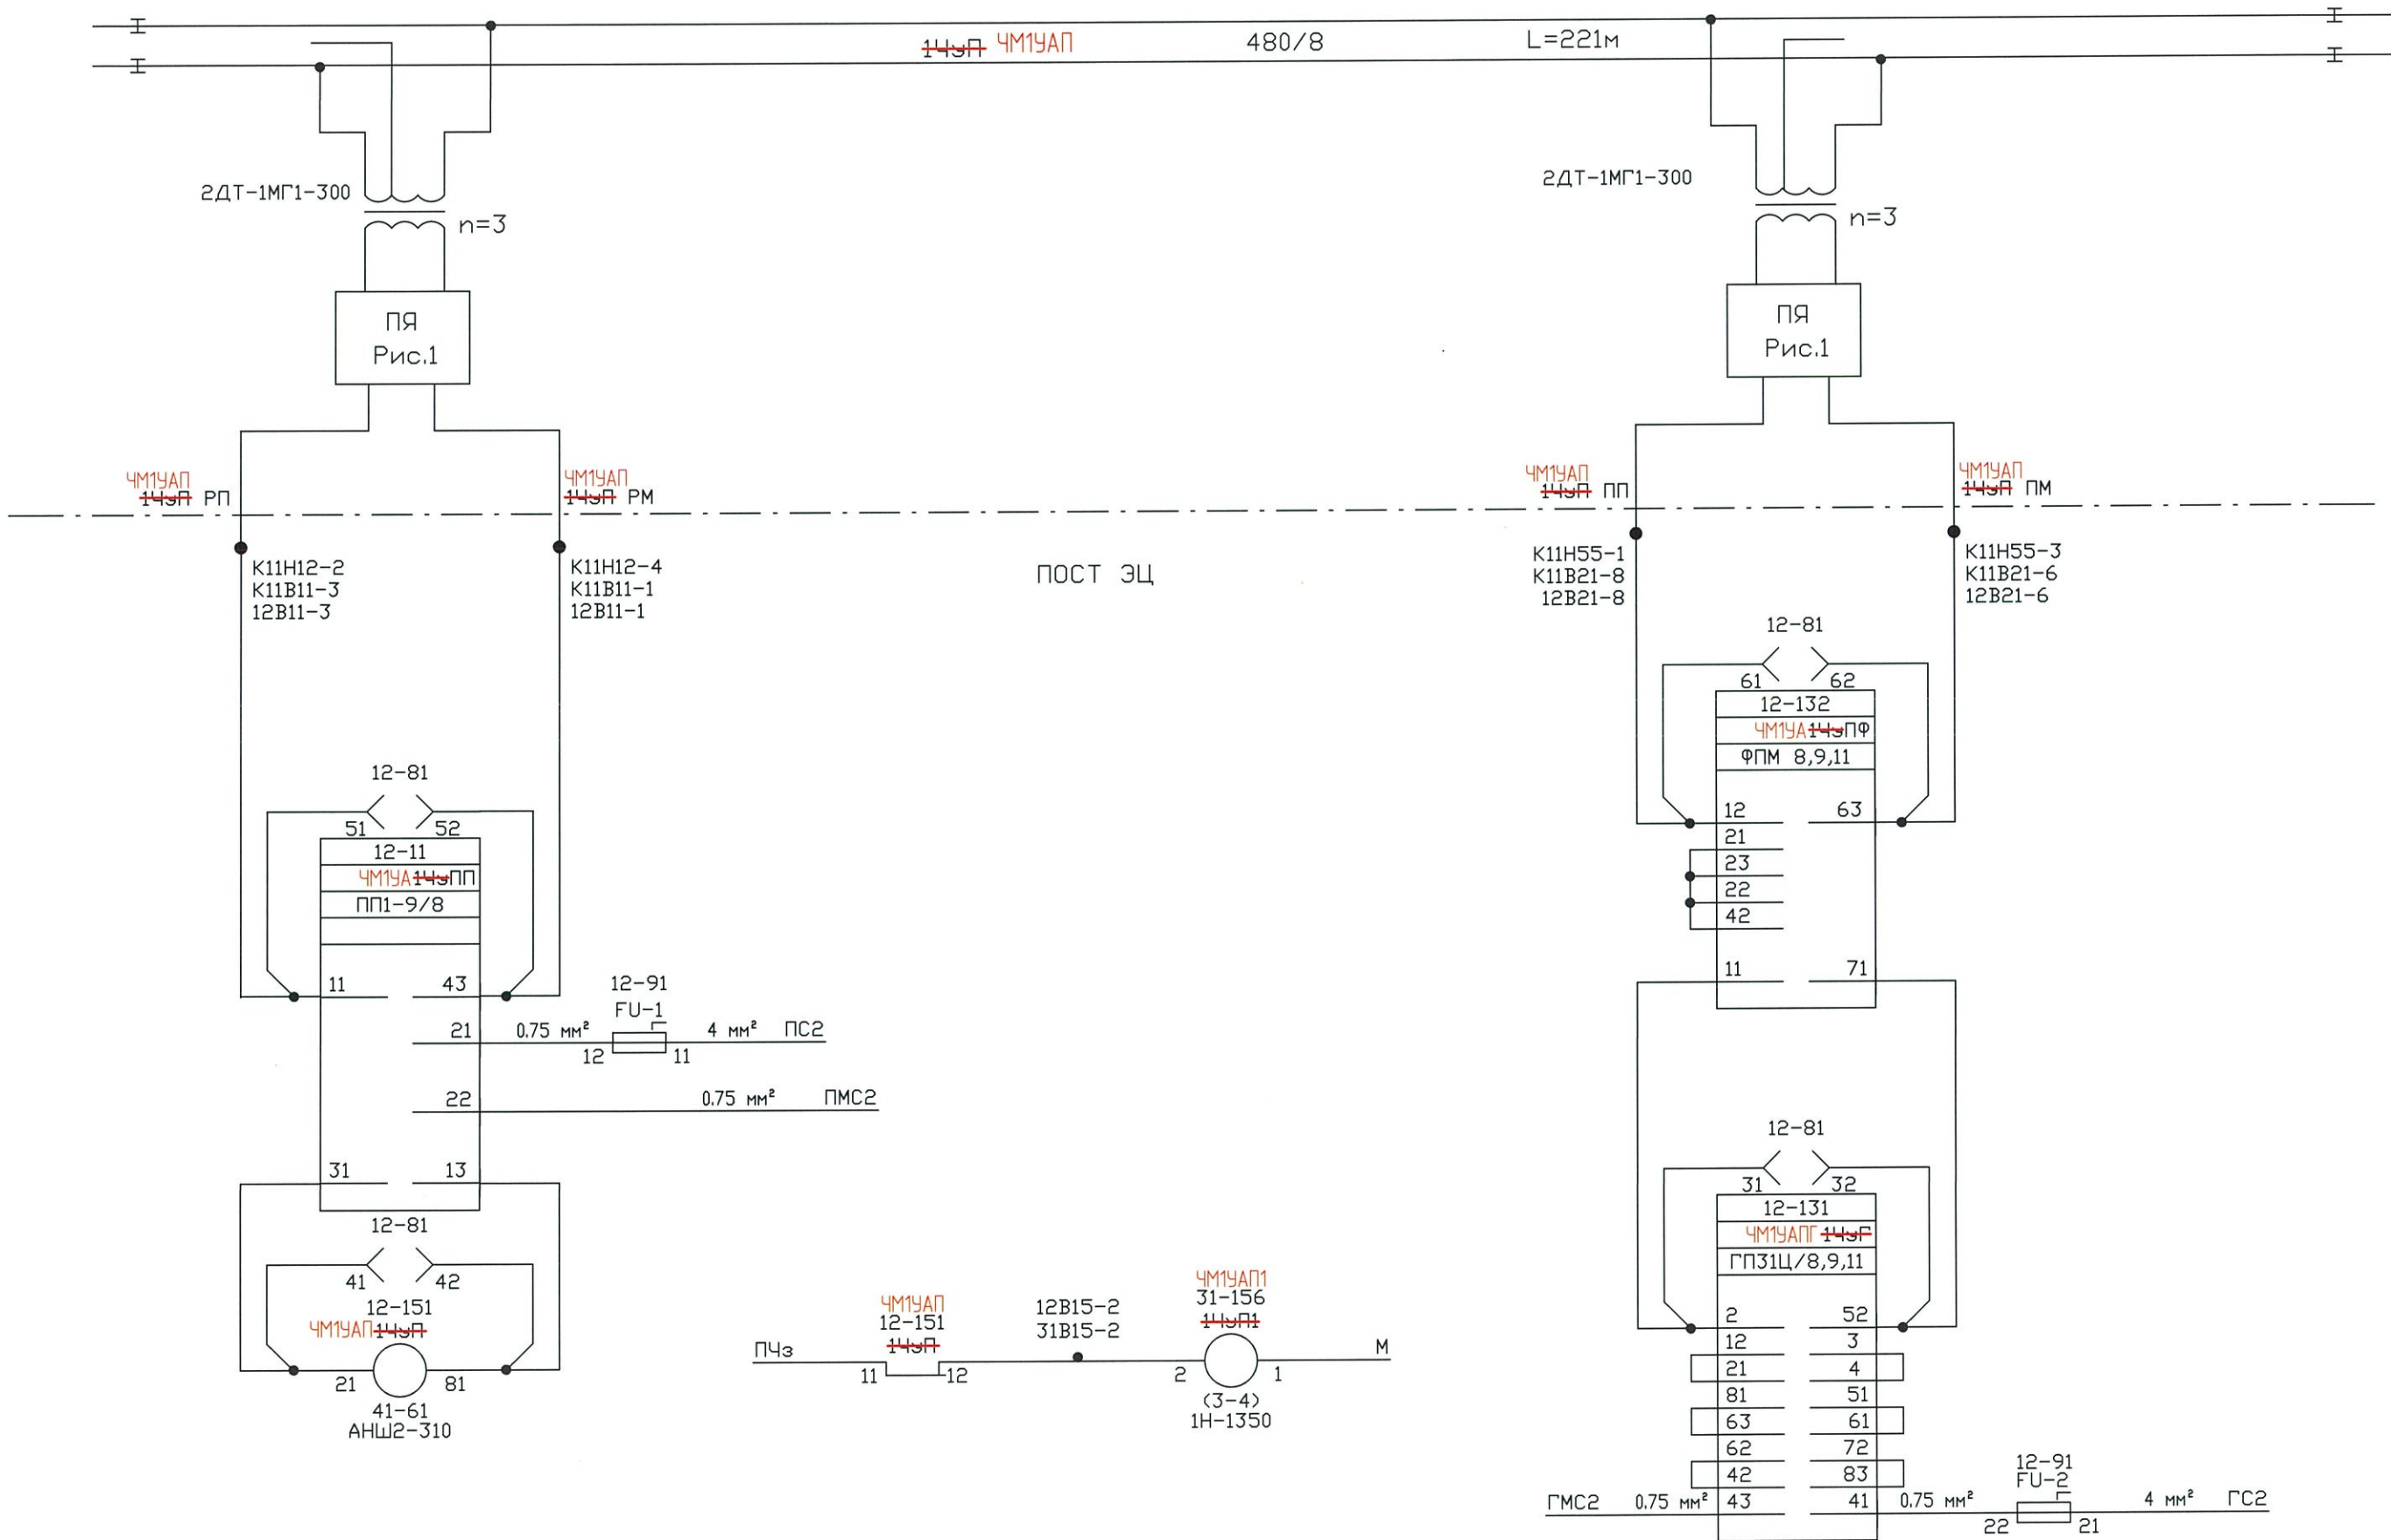

ст. Находка-Восточная. Парк приема "Новый"

Взамен листа 2 инб. № 25-06-6460-07-АТД3


Схема рельсовой цепи ~~143В~~ ЧМ1УАП

21-06-0314-06-АТД2

Изм.	Кол.уч.	Лист	№ док.	Подп.	Дата	Лист
						2



Взам инб №	
Подп и дата	
Инб № подл	

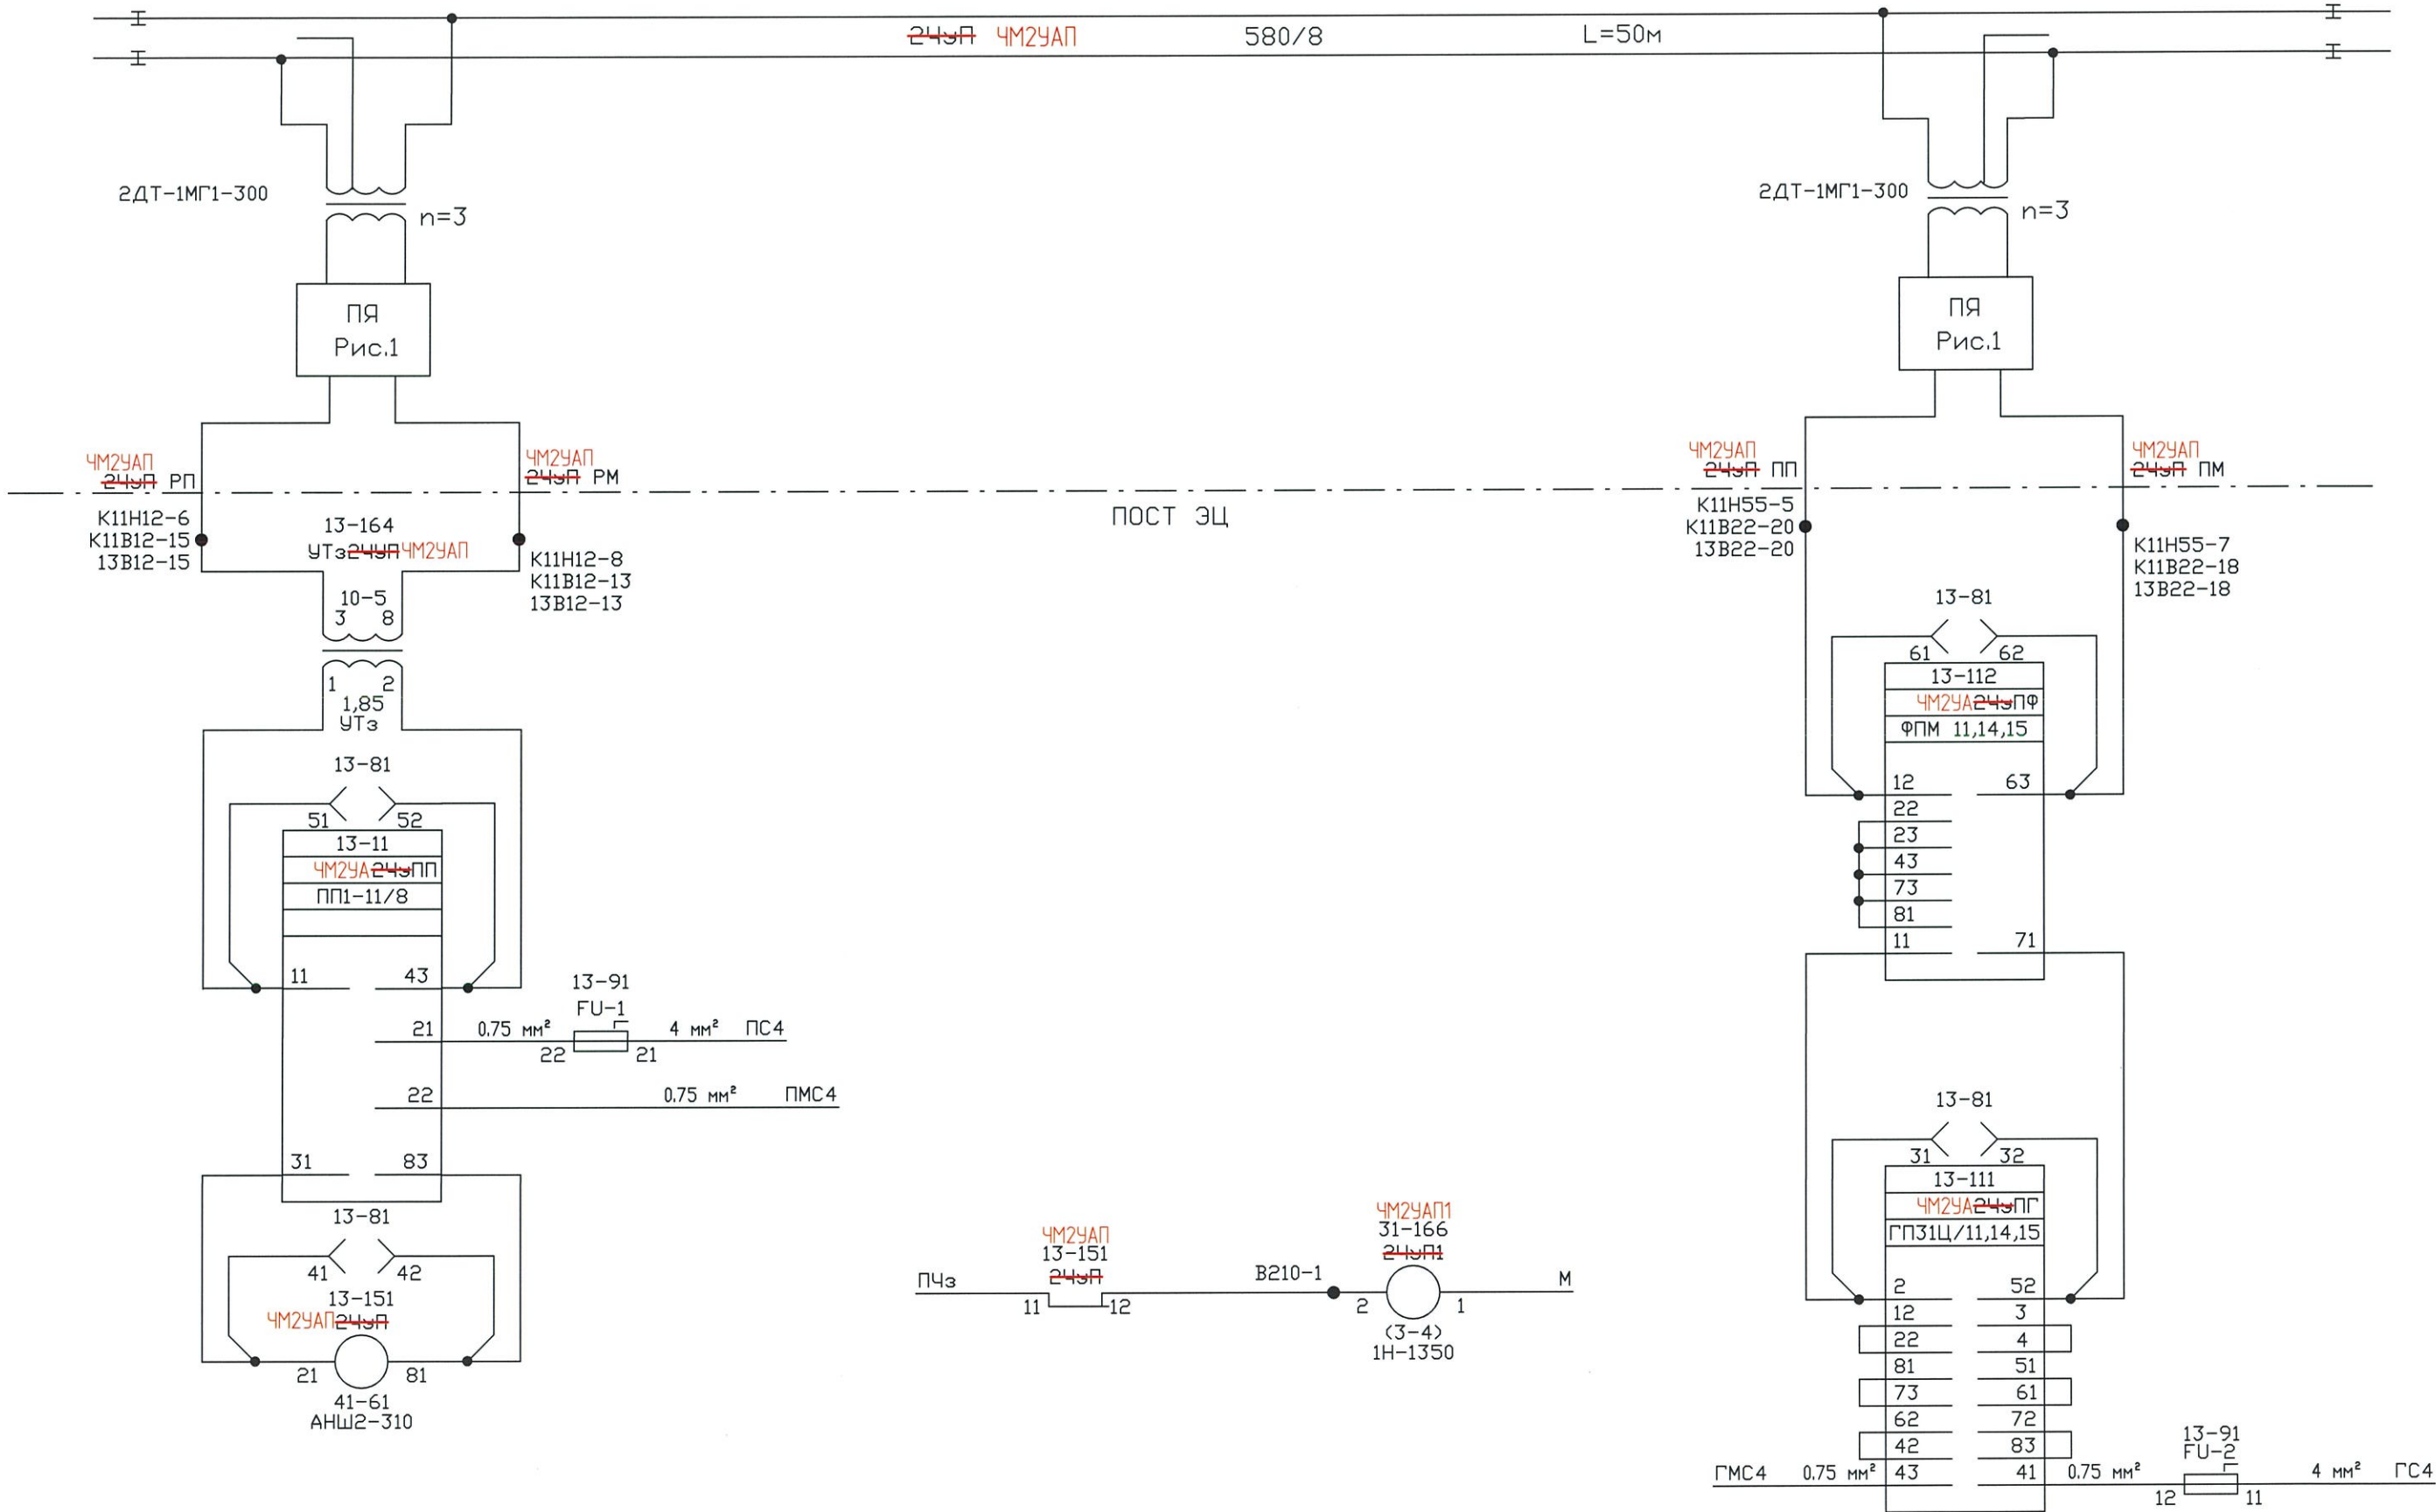

ст. Находка-Восточная. Парк приема "Новый"

Взамен листа 3 инб. № 25-06-6460-07-АТДЗ

Рельсовая цепь 240В

Изм	Кол.уч.	Лист	№ док.	Подп.	Дата

21-06-0314-06-АТД2